


Ломоносовское лесничество
филиал ЛОЛБУ "Леноблисес"


47:141218000:11


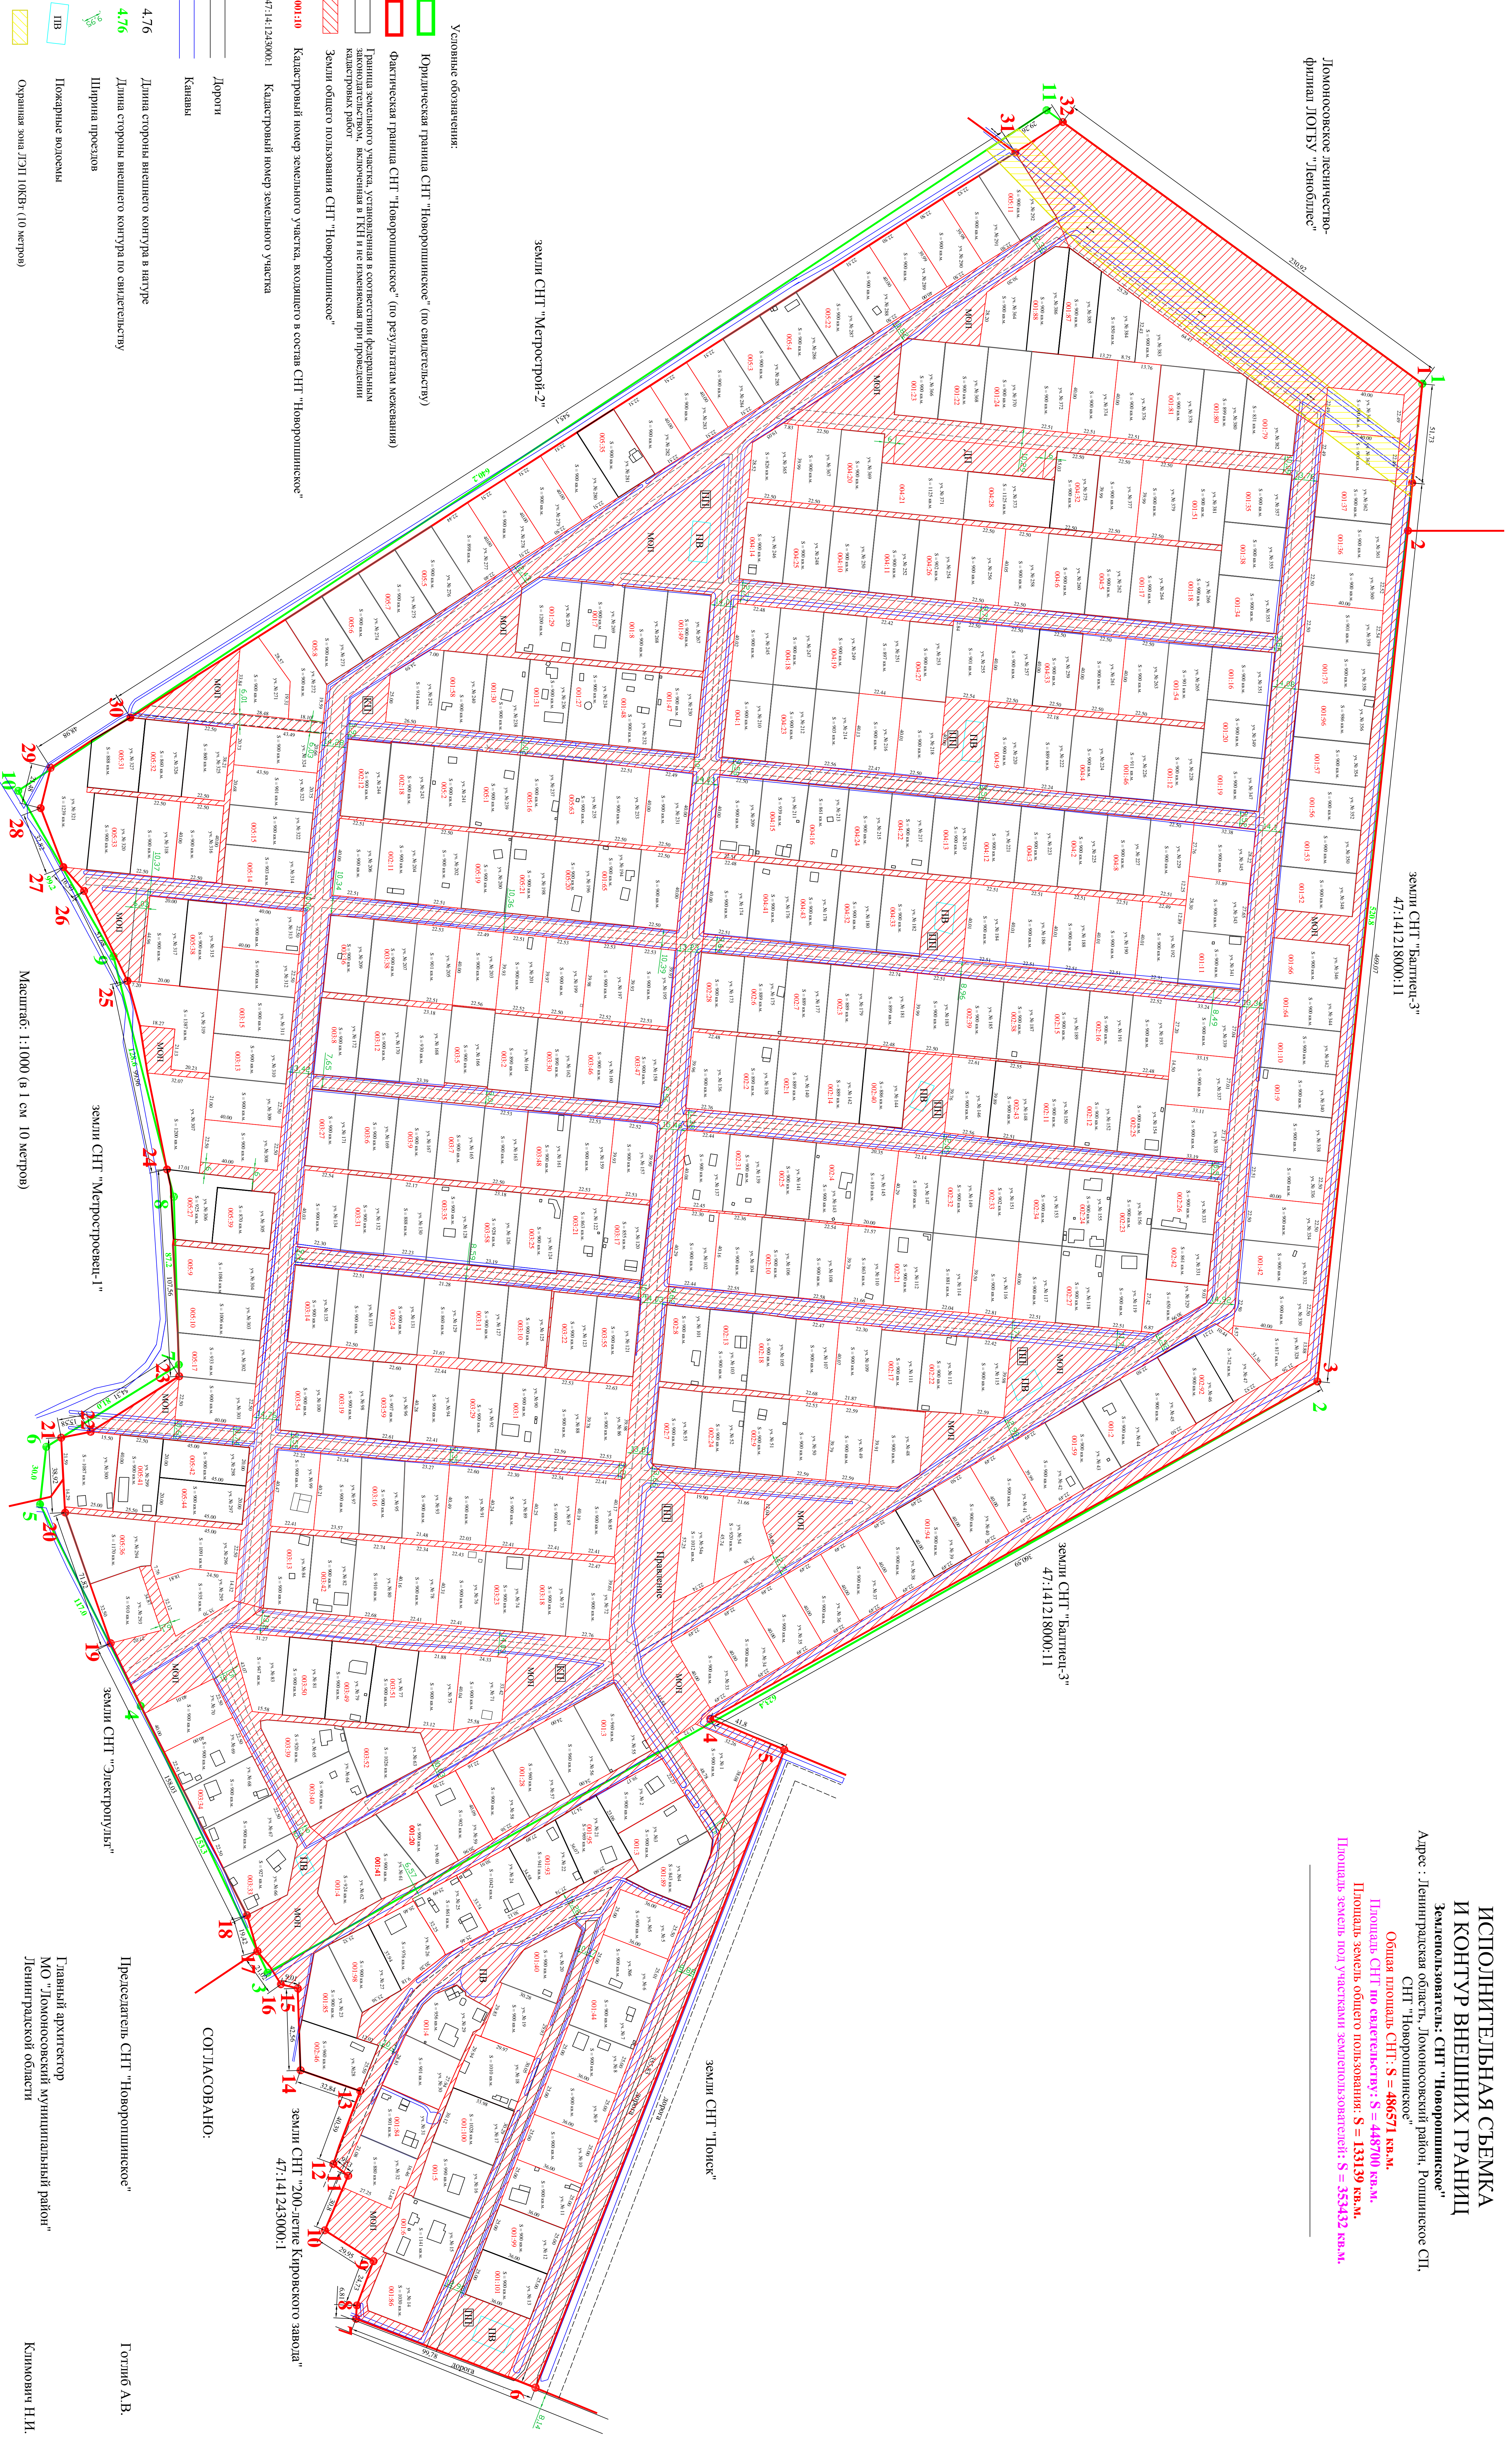

Условные обозначения:

Юридическая граница СНТ "Новоропшинское" (по свидетельству)

Фактическая граница СНТ "Новоропшинское" (по результатам измерения)

Граница земельного участка, установленная в соответствии с федеральным законодательством, включенная в КН и не изменяемая при предоставлении кадастровых работ

Земли общего пользования СНТ "Новоропшинское"

001:10 Кадастровый номер земельного участка, входящего в состав СНТ "Новоропшинское"

47:14:123000:1 Кадастровый номер земельного участка

Дороги

Канавы

4.76 Длина стороны внешнего контура в натуре

4.76 Длина стороны внешнего контура по свидетельству

Ширина проездов

ПВ Пожарные водосколы

Охранная зона ДЛП 10Кв (10 метров)

Катиприная площадка

Пожарный пост

ДЛП Детская площадка

МОП Места общего пользования

**ИСПОЛНИТЕЛЬНАЯ СЪЕМКА
И КОНТУР ВНЕШНИХ ГРАНИЦ
Земельнопользователей: СНТ "Новоропшинское"**
Адрес : Ленинградская область, Ломоносовский район, Ропшинское СП,
СНТ "Новоропшинское"
Общая площадь СНТ: S = 486571 кв.м.
Площадь СНТ по свидетельству: S = 448700 кв.м.
Площадь земель под участками землепользователей: S = 353432 кв.м.

Изготовитель:
Кадастровый инженер

Смоленчук С.С.

Председатель СНТ "Новоропшинское" Готинб А.В.
Главный архитектор МО "Ломоносовский муниципальный район" Ленинградской области Климович Н.И.
Начальник отдела по землепользованию Крымчук Н.Е.

Масштаб: 1:1000 (в 1 см 10 метров)